


图例

- 本项目用地范围
- 现状保留使用用地范围
- 农用地（原为水域及水利设施用地）
- 复垦为林地
- 复垦为草地

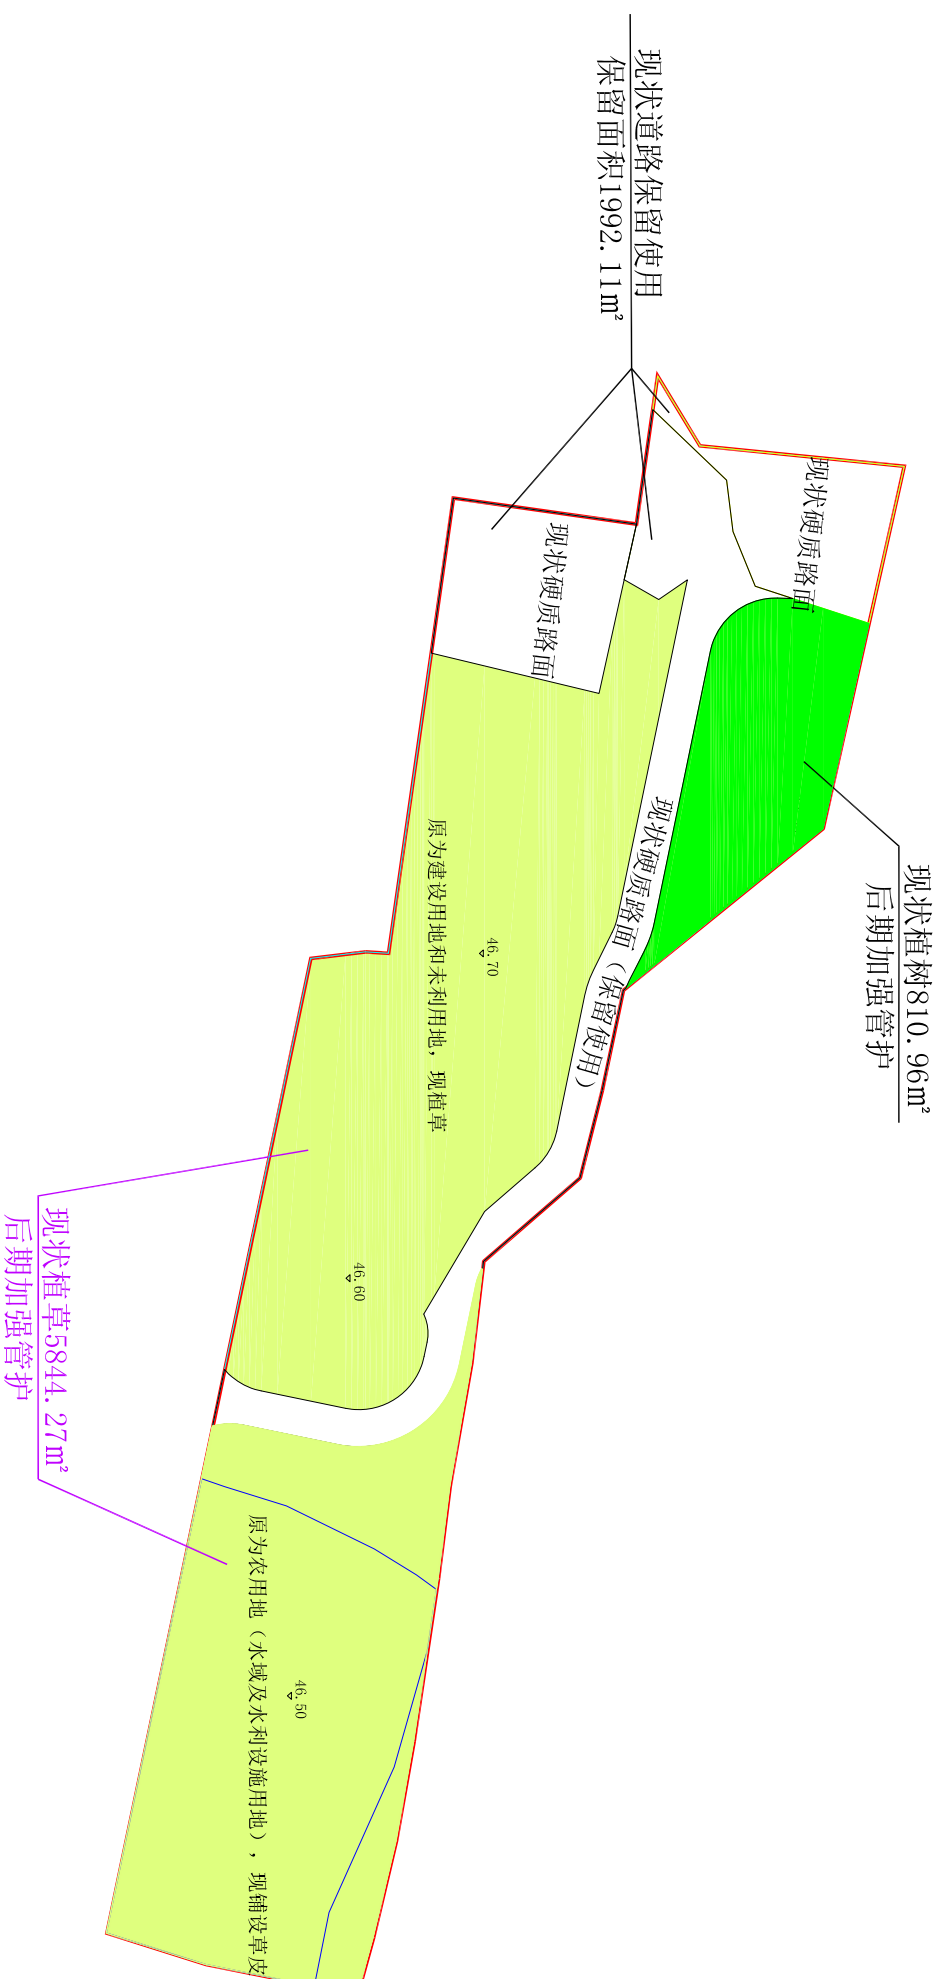

土地复垦竣工工程量表

原土地类型	复垦利用方向		复垦面积 (m²)	现状及规划情况
	一级地类	二级地类		
农用地	草地 (04)	人工牧草地 (0403)	1960.52	现状已铺种草皮, 保留并加强管护
建设用地			2375.05	现状复垦为草地, 后期加强管护
未利用地			118.82	现状复垦为林地, 保留并加强使用
			422.42	现状为硬化路面, 保留使用
			1508.70	现状复垦为草地, 后期加强管护
			692.14	现状复垦为林地, 保留并加强使用
			1569.69	现状为硬化路面, 保留使用
			8647.34	

说明:

- 本图采用国家大地2000坐标系, 1956黄海高程。
- 本图为观澜河君子布水质净化工程二号临时用地、临时建筑土地复垦竣工图, 在2024年10月场地复垦现状基础上绘制。
- 本项目根据《深圳市国土空间总体规划(2021-2035年)》和观澜东法定图则, 结合场地周边环境已完成土地复垦。根据现场调查, 本项目土地复垦责任范围8647.34m², 农用地已全部铺种草皮恢复成草地, 复垦为草地1960.52m², 建设用地和未利用地除硬化地表1992.11m²保留使用外, 其余已恢复地面植被, 其中植树810.96m², 种草3883.75m²。土地复垦率76.96% (扣除了现状硬化地表面积)。
- 根据场地复垦现状情况, 现状植被复垦效果一般, 植被恢复区域未见明显水土流失现象, 后期应继续加强植被管护, 以保证植物成活率和植被覆盖度90%以上。

深圳市水务规划设计院股份有限公司
Shenzhen Water Planning & Design Institute Co., Ltd.

观澜河君子布水质净化工程二号临时用地、临时建筑

批准/审查: 魏晨/ 魏晨
项目负责: 叶林春
校核: 林德胜
设计/制图: 叶林春
日期: 2024.10

土地复垦竣工图

项目立项号: 2019QT0130
图号: JZBH-TDFK-2024-04

版本号: 设计/制图: 叶林春